



Исполнительная схема водоснабжения в ДНП "Ребровка-2" в селе Ребровка Магистрального сельского поселения. в кадастровом квартале 55:20:110601

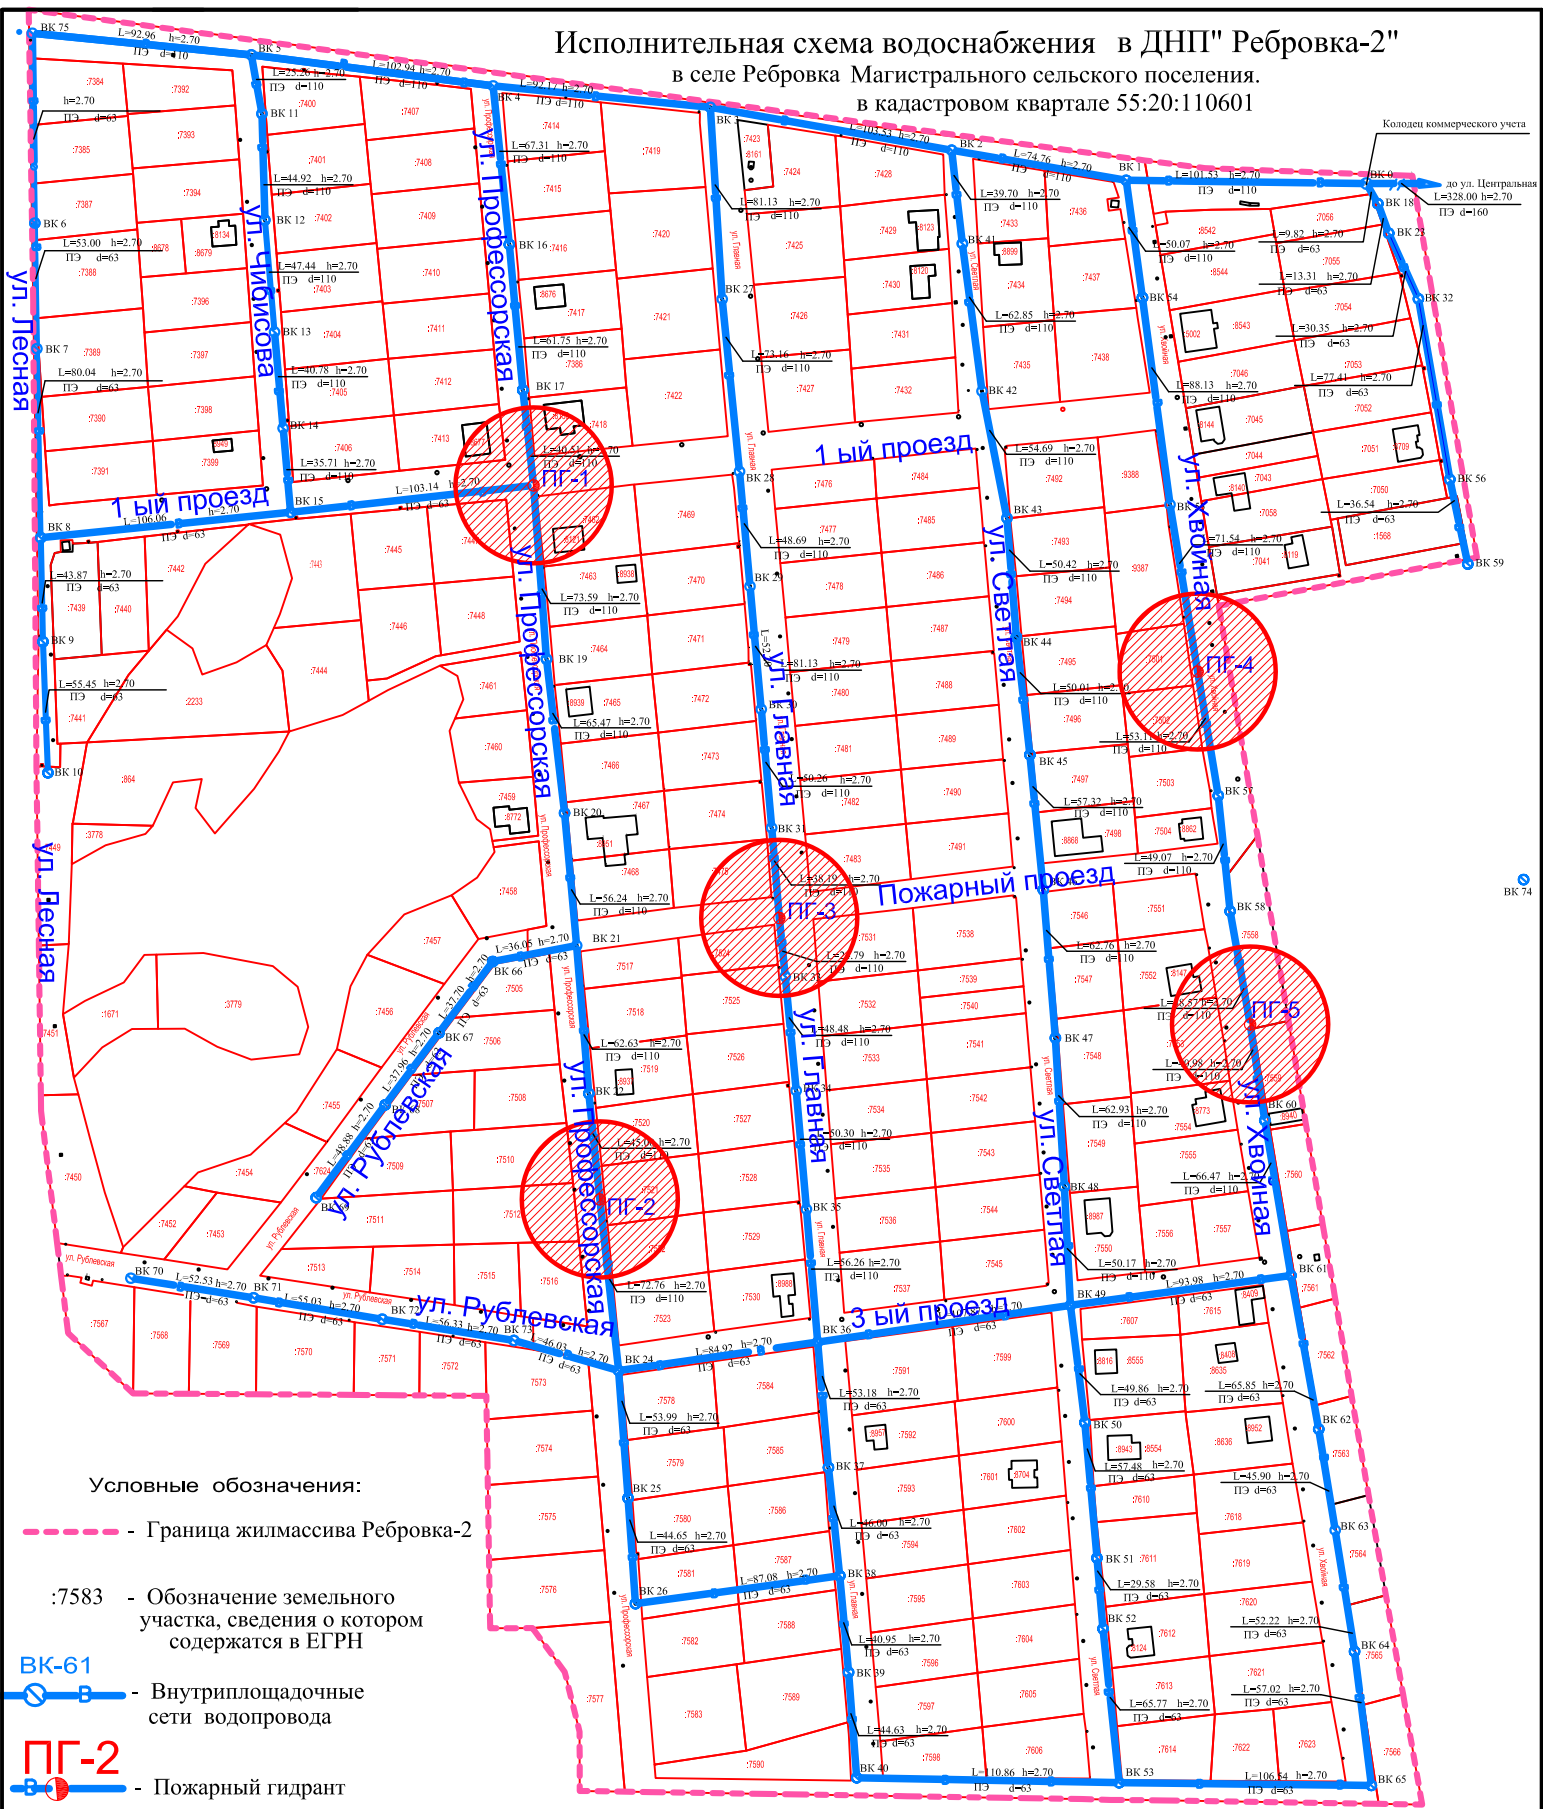

Условные обозначения:

--- - Граница жилмассива Ребровка-2

:7583 - Обозначение земельного участка, сведения о котором содержатся в ЕГРН

ВК-61  - Внутриплощадочные сети водопровода

ПГ-2  - Пожарный гидрант